





-2.640 = 293.06 m n.m.

LEGENDA

-  ZDIVO NOSNÉ
-  ZDIVO NENOSNÉ
-  TEPELNÁ IZOLACE (TYP DLE SKLADEB)

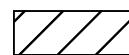

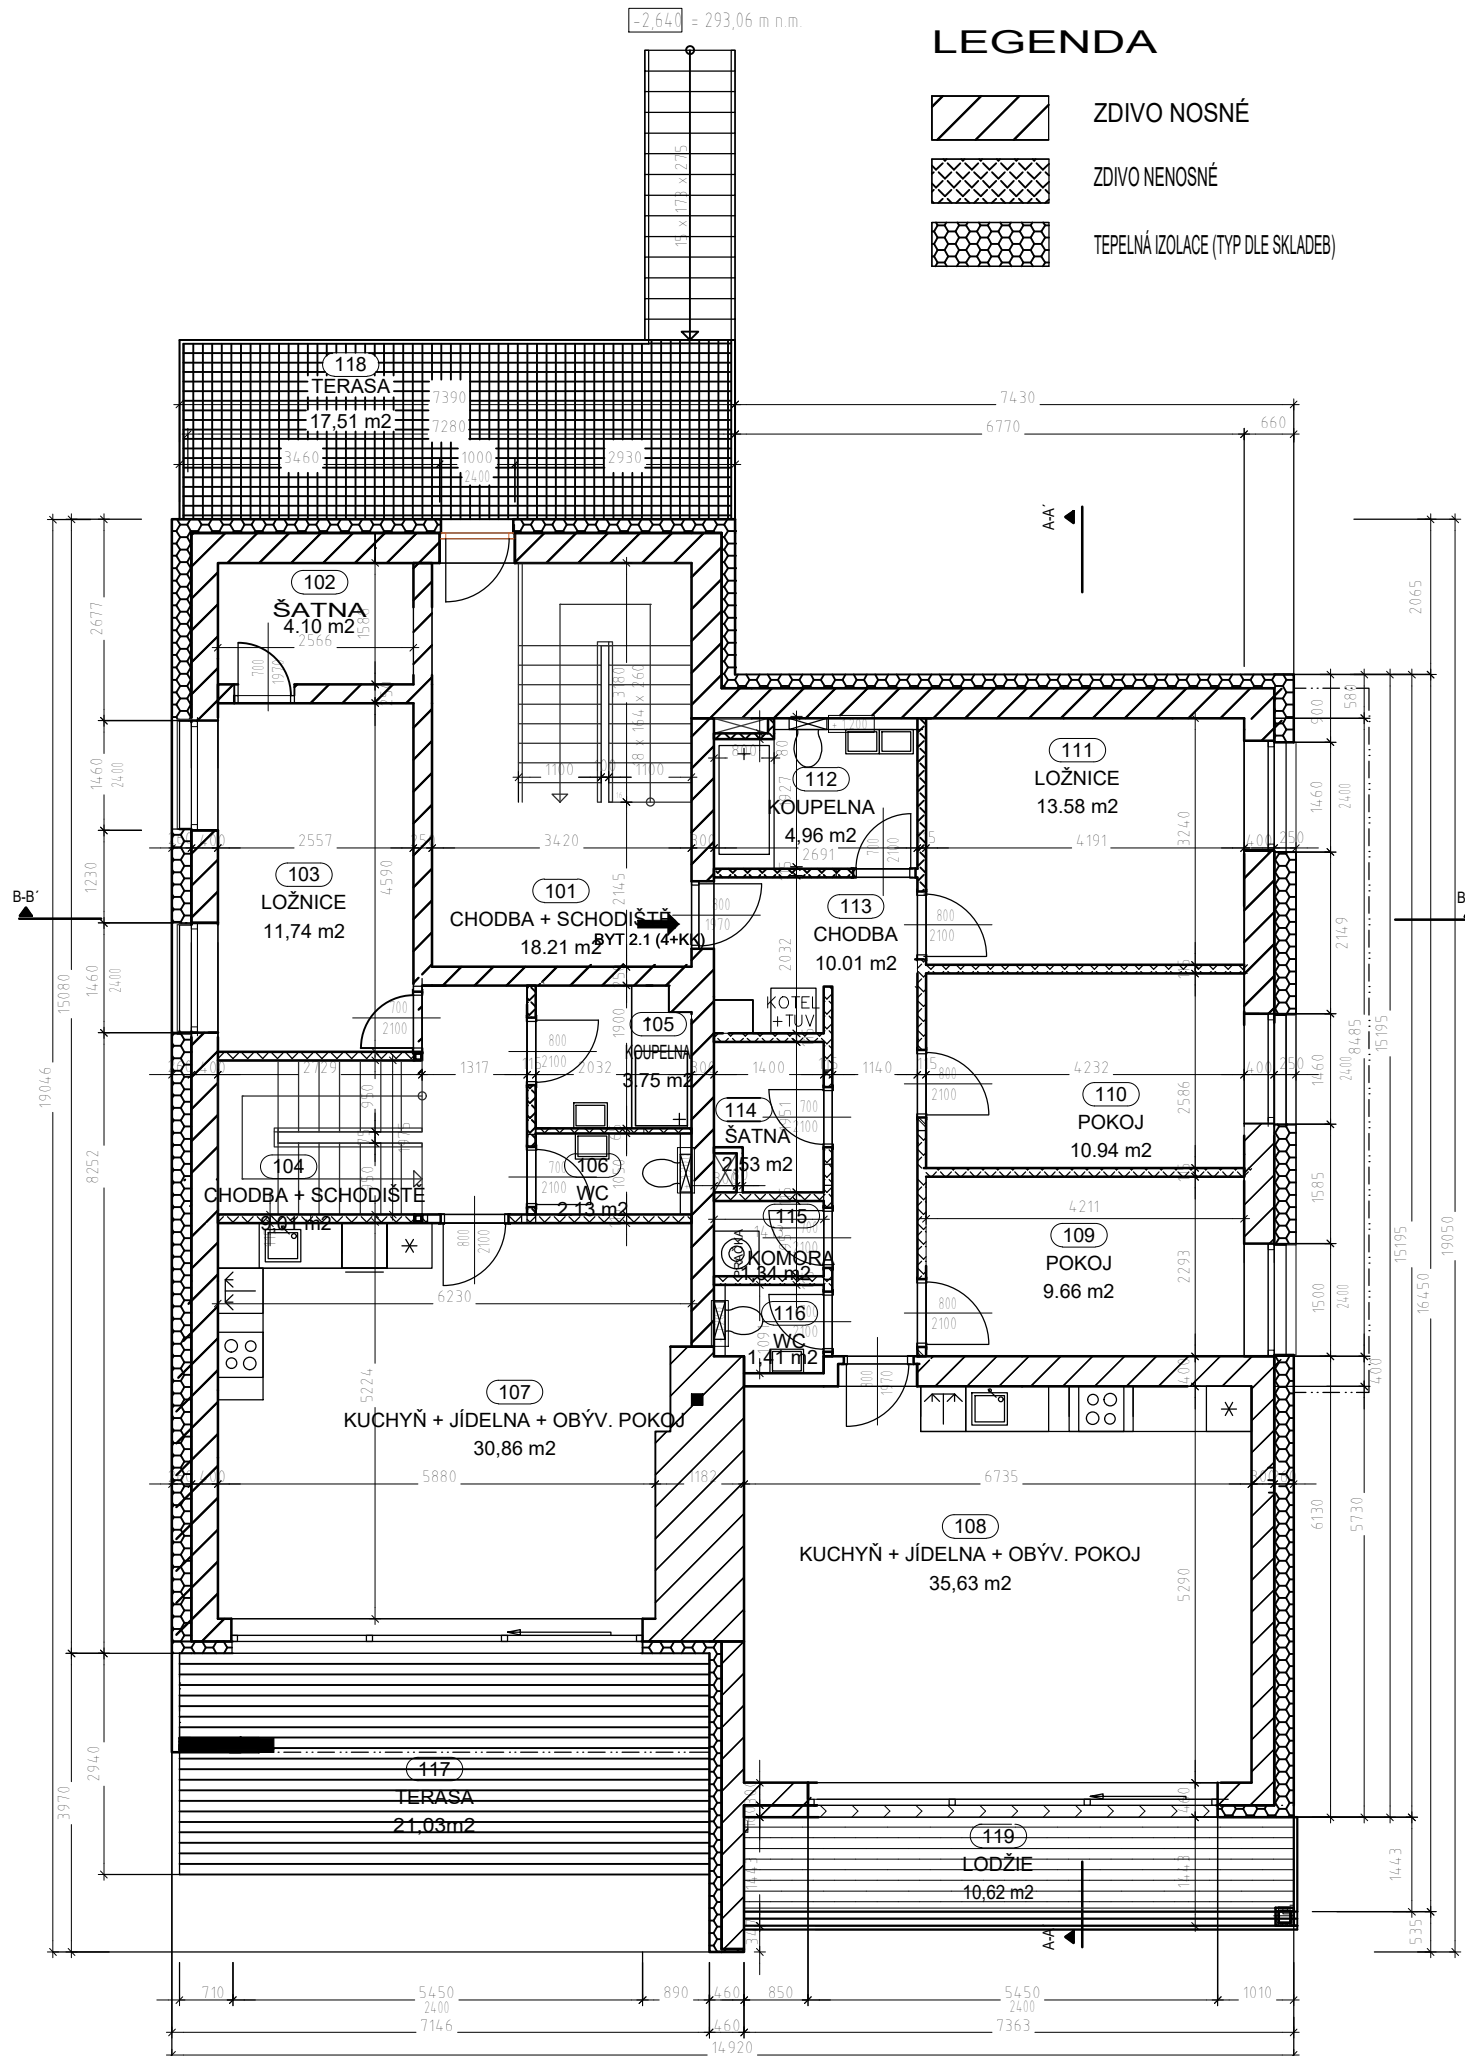LEGENDA MÍSTNOSTÍ

Č.M.	NÁZEV MÍSTNOSTI	m ²	PODLAHA	STĚNA	STROP	LIŠTA
101	CHODBA + SCHODIŠTĚ	18.21	KERAMICKÁ DLAŽBA	VPC OMÍTKA + MALBA	VPC OMÍTKA + MALBA	KERAMICKÝ SOKL 80 mm
102	ŠATNA	4.10	KERAMICKÁ DLAŽBA	VPC OMÍTKA + MALBA	VPC OMÍTKA + MALBA	KERAMICKÝ SOKL 80 mm
103	LOŽNICE	11.74	PVC	VPC OMÍTKA + MALBA	VPC OMÍTKA + MALBA	SOKL + VLEP. PVC 30 mm
104	CHODBA + SCHODIŠTĚ	9.01	KERAMICKÁ DLAŽBA	VPC OMÍTKA + MALBA	VPC OMÍTKA + MALBA	KERAMICKÝ SOKL 80 mm
105	KOUPELNA	3.75	KERAMICKÁ DLAŽBA	VPC OMÍTKA + MALBA	VPC OMÍTKA + MALBA	KERAMICKÝ SOKL 80 mm
106	WC	2.13	KERAMICKÁ DLAŽBA	KERAMICKÝ OBKLAD	SDK PODHLED	BEZ
107	KUCHYŇ + JÍDELNA + OBÝV. POKOJ	30.86	PVC	VPC OMÍTKA + MALBA	VPC OMÍTKA + MALBA	SOKL + VLEP. PVC 30 mm
108	KUCHYŇ + JÍDELNA + OBÝV. POKOJ	35.63	PVC	VPC OMÍTKA + MALBA	VPC OMÍTKA + MALBA	SOKL + VLEP. PVC 30 mm
109	POKOJ	9.66	PVC	VPC OMÍTKA + MALBA	VPC OMÍTKA + MALBA	SOKL + VLEP. PVC 30 mm
110	POKOJ	10.94	PVC	VPC OMÍTKA + MALBA	VPC OMÍTKA + MALBA	SOKL + VLEP. PVC 30 mm
111	LOŽNICE	13.58	PVC	VPC OMÍTKA + MALBA	VPC OMÍTKA + MALBA	SOKL + VLEP. PVC 30 mm
112	KOUPELNA	4.96	KERAMICKÁ DLAŽBA	KERAMICKÝ OBKLAD	SDK PODHLED	BEZ
113	CHODBA	10.01	KERAMICKÁ DLAŽBA	VPC OMÍTKA + MALBA	VPC OMÍTKA + MALBA	KERAMICKÝ SOKL 80 mm
114	ŠATNA	2.53	KERAMICKÁ DLAŽBA	VPC OMÍTKA + MALBA	VPC OMÍTKA + MALBA	KERAMICKÝ SOKL 80 mm
115	KOMORA	1.31	KERAMICKÁ DLAŽBA	VPC OMÍTKA + MALBA	VPC OMÍTKA + MALBA	KERAMICKÝ SOKL 80 mm
116	WC	1.41	KERAMICKÁ DLAŽBA	KERAMICKÝ OBKLAD	SDK PODHLED	BEZ
117	TERASA	21.03	TERAS. PRKNA BANKIRAI			
118	TERASA	17.51	BET. DLAŽBA NA PLAST. TERČE			
119	LODŽIE	10.62	TERAS. PRKNA BANKIRAI			

PLOCHA MÍSTNOSTÍ CELKEM: 218.99

LEGENDA SKUPIN MÍSTNOSTÍ 1.PP + 1.NP

OZNAČENÍ	NÁZEV MÍSTNOSTI	PLOCHA [m.]
BALKONY + TERASY		
117	TERASA	21.03
118	TERASA	17.51
119	LODŽIE	10.62
S20	TERASA	20.91
BALKONY + TERASY - CELKOVÁ PLOCHA 70.07		
BYT 1.1 (4+KK)		
S08	KUCHYŇ + JÍDELNA + OBÝV. POKOJ	31.27
S09	PRACOVNA	9.44
S10	PRACOVNA	10.69
S11	SPIŽ	3.15
S12	KOUPELNA	4.49
S13	CHODBA	9.75
S14	ŠATNA	2.61
S15	KOMORA	1.32
S16	WC	1.67
S19	LOŽNICE	12.98
BYT 1.1 (4+KK) - CELKOVÁ PLOCHA 87.37		
BYT 2.1 (4+KK)		
108	KUCHYŇ + JÍDELNA + OBÝV. POKOJ	35.63
109	POKOJ	9.66
110	POKOJ	10.94
111	LOŽNICE	13.58
112	KOUPELNA	4.96
113	CHODBA	10.01
114	ŠATNA	2.53
115	KOMORA	1.31
116	WC	1.41
BYT 2.1 (4+KK) - CELKOVÁ PLOCHA 90.03		
BYT 2.2 (4+KK)		
102	ŠATNA	4.10
103	LOŽNICE	11.74
104	CHODBA + SCHODIŠTĚ	9.01
105	KOUPELNA	3.75
106	WC	2.13
107	KUCHYŇ + JÍDELNA + OBÝV. POKOJ	30.86
S02	PRACOVNA	10.72
S03	PRACOVNA	8.96
S04	CHODBA + SCHODIŠTĚ	11.07
S05	ŠATNA	4.26
S06	KOUPELNA	7.94
S07	ZÁDVEŘÍ	8.46
BYT 2.2 (4+KK) - CELKOVÁ PLOCHA 113.00		
BYT 1.1 (4+KK) - CELKOVÁ PLOCHA 87.37		
BYT 2.1 (4+KK) - CELKOVÁ PLOCHA 90.03		
BYT 2.2 (4+KK) - CELKOVÁ PLOCHA 113.00		
CELKOVÁ PLOCHA MÍSTNOSTÍ 403.85		

Název stavby:

REKONSTRUKCE A ZMĚNA OBJEKTU NA B0

Místo stavby:

Ul. Nad Rybníčky 1130, Kunratice

Investor:

Euro Renting s.r.o., Radlická 38, 150 00 Praha 5

Generální projektant:

KT ING s.r.o.
Podvinný mlýn 2131/11, Praha 9—Libeň, 190 00
Ing. Aleš Tuček, +420 775 337 879, tucek@kting.cz
Ing. Tomáš Kaplan, +420 777 605 045, kaplan@kting.cz

Vypracoval:

KT ING s.r.o.
Podvinný mlýn 2131/11, Praha 9—Libeň, 190 00
Ing. Tomáš Kaplan, +420 777 605 045, kaplan@kting.cz

Stupeň dokumentace:

DOKUMENTACE SKUTEČNÉHO PROVEDENÍ STAVBY

Formát výkresu/počet A4/měřítko:

A3/420x297/1:100

Datum vypracování/revize:

11/2020

Číslo zakázky:

-

Část dokumentace:

ARCHITEKTONICKÉ A STAVEBNÉ TECHNICKÉ ŘEŠENÍ STAVBY

Obsah:

PŮDORYS - 1.NP

Číslo výkresu: