


LEGENDA

	ZDIVO NOSNÉ
	ZDIVO NENOSNÉ
	TEPELNÁ IZOLACE (TYP DLE SKLADEB)

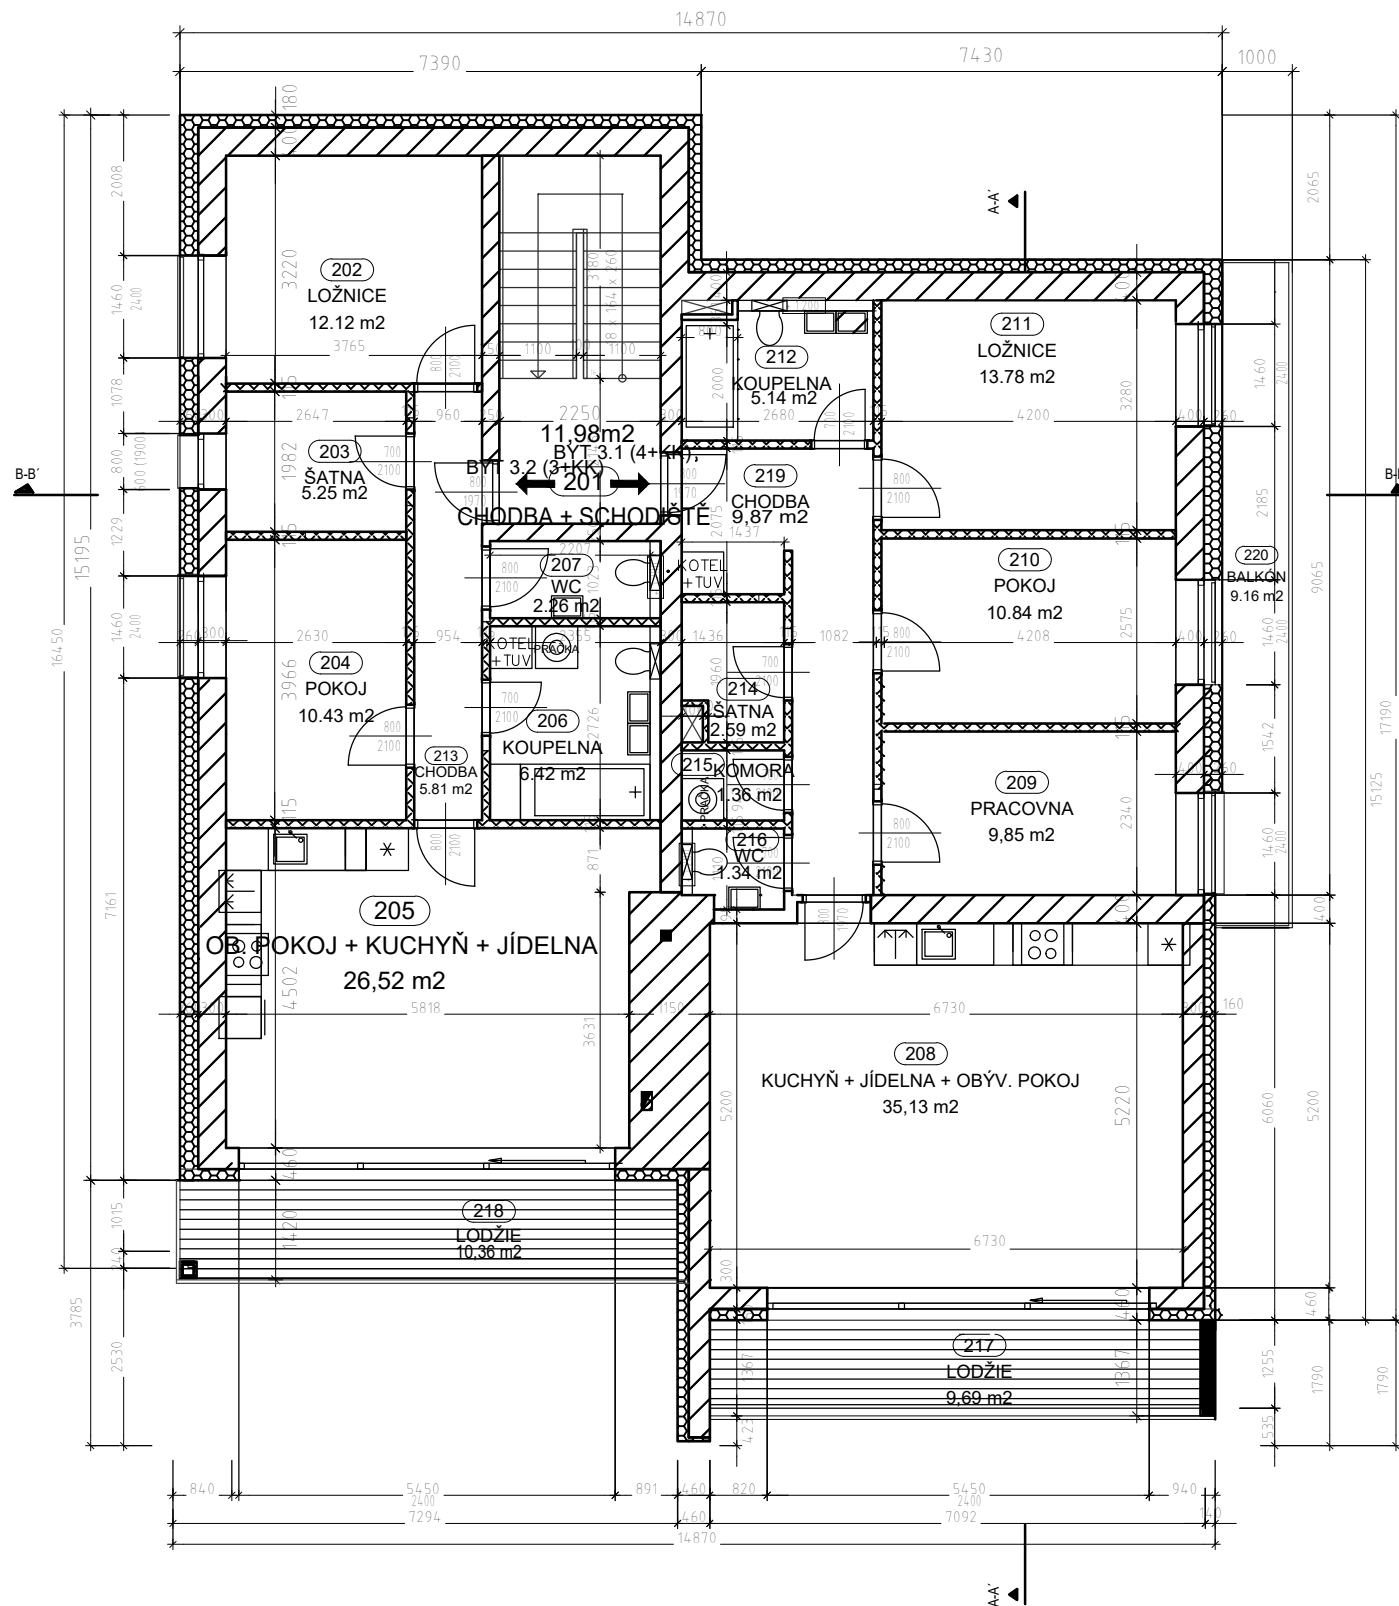

LEGENDA MÍSTNOSTÍ

Č.M.	NÁZEV MÍSTNOSTI	m ²	PODLAHA	STĚNA	STROP	LIŠTA
201	CHODBA + SCHODIŠTĚ	11,98	KERAMICKÁ DLAŽBA	VPC OMÍTKA + MALBA	VPC OMÍTKA + MALBA	
202	LOŽNICE	12,12	PVC	VPC OMÍTKA + MALBA	VPC OMÍTKA + MALBA	SOKL + VLEP. PVC 30 mm
203	ŠATNA	5,25	KERAMICKÁ DLAŽBA	VPC OMÍTKA + MALBA	VPC OMÍTKA + MALBA	KERAMICKÝ SOKL 80 mm
204	POKOJ	10,43	PVC	VPC OMÍTKA + MALBA	VPC OMÍTKA + MALBA	SOKL + VLEP. PVC 30 mm
205	OB. POKOJ + JÍDELNA + KUCHYŇ	26,52	PVC	VPC OMÍTKA + MALBA	VPC OMÍTKA + MALBA	BEZL + VLEP. PVC 30 mm
206	KOUPELNA	6,42	KERAMICKÁ DLAŽBA	KERAMICKÝ OBKLAD	SDK PODHLED	BEZ
207	WC	2,26	KERAMICKÁ DLAŽBA	KERAMICKÝ OBKLAD	SDK PODHLED	SOKL + VLEP. PVC 30 mm
208	KUCHYŇ + JÍDELNA + OBÝV. POKOJ	35,13	PVC	VPC OMÍTKA + MALBA	VPC OMÍTKA + MALBA	SOKL + VLEP. PVC 30 mm
209	PRACOVNA	9,85	PVC	VPC OMÍTKA + MALBA	VPC OMÍTKA + MALBA	SOKL + VLEP. PVC 30 mm
210	POKOJ	10,84	PVC	VPC OMÍTKA + MALBA	VPC OMÍTKA + MALBA	SOKL + VLEP. PVC 30 mm
211	LOŽNICE	13,78	PVC	VPC OMÍTKA + MALBA	VPC OMÍTKA + MALBA	BEZ
212	KOUPELNA	5,14	KERAMICKÁ DLAŽBA	KERAMICKÝ OBKLAD	SDK PODHLED	KERAMICKÝ SOKL 80 mm
213	CHODBA	5,81	KERAMICKÁ DLAŽBA	VPC OMÍTKA + MALBA	VPC OMÍTKA + MALBA	KERAMICKÝ SOKL 80 mm
214	ŠATNA	2,59	KERAMICKÁ DLAŽBA	VPC OMÍTKA + MALBA	VPC OMÍTKA + MALBA	KERAMICKÝ SOKL 80 mm
215	KOMORA	1,36	KERAMICKÁ DLAŽBA	VPC OMÍTKA + MALBA	VPC OMÍTKA + MALBA	BEZ
216	WC	1,34	KERAMICKÁ DLAŽBA	KERAMICKÝ OBKLAD	SDK PODHLED	SOKL + VLEP. PVC 30 mm
217	LODŽIE	9,69	KERAMICKÁ DLAŽBA	KERAMICKÝ OBKLAD	SDK PODHLED	
218	LODŽIE	10,36	BET. DLAŽBA NA PLAST. TERČE			KERAMICKÝ SOKL 80 mm
219	CHODBA	9,87	KERAMICKÁ DLAŽBA	VPC OMÍTKA + MALBA	VPC OMÍTKA + MALBA	KERAMICKÝ SOKL 80 mm
220	BALKON	9,16	KERAMICKÁ DLAŽBA	VPC OMÍTKA + MALBA		

PLOCHA MÍSTNOSTÍ CELKEM: 199,95

LEGENDA SKUPIN MÍSTNOSTÍ 2.NP

OZNAČENÍ	NÁZEV MÍSTNOSTI	PLOCHA [m.]
BALKONY + TERASY		
217	LODŽIE	9,69
218	LODŽIE	10,36
220	BALKON	9,16
BALKONY + TERASY - CELKOVÁ PLOCHA		
29,21		
BYT 3.1 (4+KK)		
208	KUCHYŇ + JÍDELNA + OBÝV. POKOJ	35,13
209	PRACOVNA	9,85
210	POKOJ	10,84
211	LOŽNICE	13,78
212	KOUPELNA	5,14
214	ŠATNA	2,59
215	KOMORA	1,36
216	WC	1,39
219	CHODBA	9,87
BYT 3.1 (4+KK) - CELKOVÁ PLOCHA		
89,95		
BYT 3.2 (3+KK)		
202	LOŽNICE	12,12
203	ŠATNA	5,25
204	POKOJ	10,43
205	OB. POKOJ + KUCHYŇ + JÍDELNA	26,52
206	KOUPELNA	6,42
207	WC	2,26
213	CHODBA	5,81
BYT 3.2 (3+KK) - CELKOVÁ PLOCHA		
68,81		
SPOLEČNÉ PROSTORY		
201	CHODBA + SCHODIŠTĚ	11,98
SPOLEČNÉ PROSTORY - CELKOVÁ PLOCHA		
11,98		
CELKOVÁ PLOCHA MÍSTNOSTÍ		
199,95		

Název stavby:

REKONSTRUKCE A ZMĚNA OBJEKTU NA BD

Místo stavby:

Ul. Nad Rybníčky 1130, Kunratice

Investor:

Euro Renting s.r.o., Radlická 38, 150 00 Praha 5

Generální projektant:

KT ING s.r.o.
Podvinný mlýn 2131/11, Praha 9—Libeň, 190 00
Ing. Aleš Tuček, +420 775 337 879, tucek@kting.cz
Ing. Tomáš Kaplan, +420 777 605 045, kaplan@kting.cz

Vypracoval:

KT ING s.r.o.
Podvinný mlýn 2131/11, Praha 9—Libeň, 190 00
Ing. Tomáš Kaplan, +420 777 605 045, kaplan@kting.cz

Stupeň dokumentace:

DOKUMENTACE SKUTEČNÉHO PROVEDENÍ STAVBY

Formát výkresu/počet A4/měřítko:

A1/594x841/1:50

Datum vypracování/revize:

11/2020

Číslo zakázky:

-

Část dokumentace:

ARCHITEKTONICKÉ A STAVEBNÉ TECHNICKÉ ŘEŠENÍ STAVBY

Obsah:

PŮDORYS - 2.NP

Číslo výkresu: